

ТОВАРИСТВО З ОБМЕЖЕНОЮ ВІДПОВІДАЛЬНІСТЮ
«УКРСПЕЦСЕРВІСБУД-2008»

Область Київська

Інвентаризаційна справа

Район Кисво-Святошинський

№ 436/56/2016

Село Софіївська Борщагівка

Реєстровий № _____

ТЕХНІЧНИЙ ПАСПОРТ

на квартиру (кімнату, жилий блок, секцію) № 13
у житловому будинку (гуртожитку) № 19

(непотрібне закреслити)

вулиця Ягідна

село Софіївська Борщагівка


Замовник технічної інвентаризації або уповноважена ним особа (прізвище, ім'я та по батькові фізичної особи або найменування юридичної особи)	Місце проживання, серія і номер паспорта фізичної особи або місцезнаходження, код за ЄДРПОУ юридичної особи


Паспорт виготовлено станом на

«25» січня 2017 р.

Директор ТОВ «Укрспецсервісбуд-2008»

Виконав

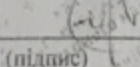
(підпис) Гугля С.В.
(прізвище, ініціали)

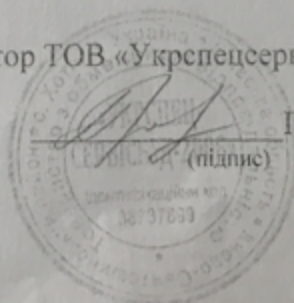

Прокопчук Н.С.

номер кваліфікаційного сертифіката,
АЕ № 002300 від 13.05.2013 р. М.П.

М.П.

ПЛАН КВАРТИРИ


(КІМНАТИ, ЖИЛОГО БЛОКУ, СЕКЦІЇ)

(непотрібне закреслити)

вулиця (провулок, площа) Ягідна № 19
місто (селище, село) Софіївська Борщагівка

Масштаб 1:200

I поверх

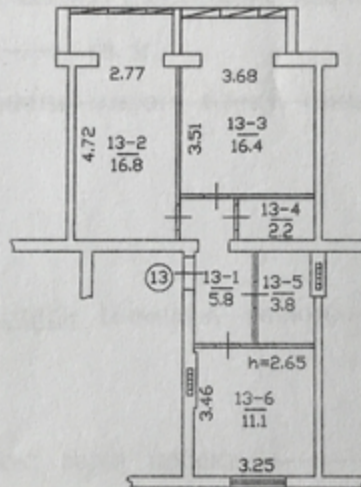

ТОВ "УКРСПЕЦСЕРВІСБУД-2008"	
Керівник суб'єкта господарювання	Прокопчук Н.Є.
Виконав	Гугля С.В.
Перевірив	Гугля С.В.

Технічна характеристика квартири (~~кімнати, жилого блоку, секції~~)
(непотрібне закреслити)

1. Квартира ~~посімейного, спільного заселення (кімната, жилий блок, секція)~~ (непотрібне закреслити) розташована на 1 поверсі 4 поверхового будинку та складається з 2 кімнат житловою площею 33,2 кв. м, у тому числі 1-а кімната 16,8 кв. м, 2-а кімната 16,4 кв. м, 3-я кімната ----- кв. м, 4-а кімната ----- кв. м, кухня площею 11,1 кв. м, вбиральні (сполученої) площею ----- кв. м, ванної кімнати площею 3,8 кв. м, коридору площею 5,8 кв. м, передпокою площею ----- кв. м, вбудованої шафи площею ----- кв. м, веранди площею ----- кв. м, комори площею 2,2 кв. м., сходів площею ----- кв.м.

2. Квартира (~~кімната, жилий блок, секція~~) (непотрібне закреслити) обладнана балконом (терасою) ----- кв. м, лоджією ----- кв. м.

3. Загальна площа квартири (~~кімнати, жилого блоку, секції~~) (непотрібне закреслити) 56,1 кв. м.

4. Висота приміщень 2,65 м.

5. Інвентаризаційна вартість квартири (~~кімнати, жилого блоку, секції~~) (непотрібне закреслити) ----- тис. грн.

6. Загальні відомості про будинок: серія проекту -----, матеріал зовнішніх стін газоблок, матеріал перекриття з/б плити

7. Будинок підключено до телефонної мережі, об'єднаної диенетчерської системи та обладнано водопроводом (холодне, гаряче водопостачання), каналізацією, газопостачанням, опаленням (указати яким) _____ поквартирні газові котли _____, електроосвітленням, радіотрансляційною мережею, еміттепроводом, ліфтами, замково-переговорними пристроями (кодовими замками), телевізійною антенною колективного користування, кабельним телебаченням,

(непотрібне закреслити)

ТОВАРИСТВО З ОБМЕЖЕНОЮ ВІДПОВІДАЛЬНІСТЮ

«УКРСПЕЦСЕРВІСБУД-2008»

Область Київська

Інвентаризаційна справа

Район Києво-Святошинський

№ 396/54/2016

Село Софіївська Борщагівка

Реєстровий № _____

ТЕХНІЧНИЙ ПАСПОРТ

на квартиру (кімнату, жилий блок, секцію) № 22
у житловому будинку (гуртожитку) № 21

(непотрібне закреслити)

вулиця Ягідна

село Софіївська Борщагівка

Замовник технічної інвентаризації або уповноважена ним особа (прізвище, ім'я та по батькові фізичної особи або найменування юридичної особи)	Місце проживання, серія і номер паспорта фізичної особи або місцезнаходження, код за ЄДРПОУ юридичної особи

Паспорт виготовлено станом на

«28» вересня 2016 р.

Виконав

(підпис)

Гугля С.В.

(прізвище, ініціали)



Директор ТОВ «Укрспецсервісбуд-2008»

Прокопчук Н.С.

(підпис)


номер кваліфікаційного сертифіката,
АЕ № 002300 від 13.05.2013 р. М.П.

М.П.

Технічна характеристика квартири (~~кімнати, жилого блоку, секції~~)
(непотрібне закреслити)

1. Квартира ~~посімейного, спільного заселення (кімната, жилий блок, секція)~~ (непотрібне закреслити) розташована на 1 поверсі 4 поверхового будинку та складається з 1 кімнати житловою площею 17,4 кв. м, у тому числі 1-а кімната 17,4 кв. м, 2-а кімната ---- кв. м, 3-я кімната ----- кв. м, 4-а кімната ----- кв. м, кухня площею 12,7 кв. м, вбиральні (сполученої) площею ----- кв. м, ванної кімнати площею 5,1 кв. м, коридору площею 5,0 кв. м, передпокою площею ----- кв. м, вбудованої шафи площею ----- кв. м, веранди площею ----- кв. м, комори площею ----- кв. м., сходів площею ----- кв.м.
2. Квартира (~~кімната, жилий блок, секція~~) (непотрібне закреслити) обладнана балконом (терасою) ----- кв. м, лоджією ----- кв. м.
3. Загальна площа квартири (~~кімнати, жилого блоку, секції~~) (непотрібне закреслити) 40,2 кв. м.
4. Висота приміщень 2,80 м.
5. Інвентаризаційна вартість квартири (~~кімнати, жилого блоку, секції~~) (непотрібне закреслити) ----- тис. грн.
6. Загальні відомості про будинок: серія проекту -----, матеріал зовнішніх стін газоблок, матеріал перекриття з/б плити
7. Будинок підключено до телефонної мережі, об'єднаної диспетчерської системи та обладнано водопроводом (холодне, гаряче водопостачання), каналізацією, газопостачанням, опаленням (указати яким) _____ поквартирні газові котли _____, електроосвітленням, радіотрансляційною мережею, еміттерпроводом, ліфтами, замково-переговорними пристроями (кодовими замками), телевізійною антенною колективного користування, кабельним телебаченням;

(непотрібне закреслити)

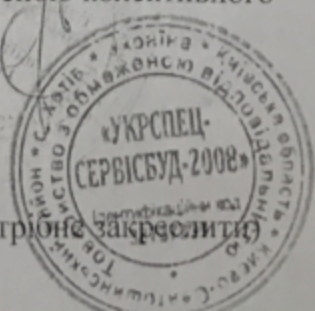

ПЛАН КВАРТИРИ

(КІМНАТИ, ЖИЛОГО БЛОКУ, СЕКЦІЇ) —

(непотрібне закреслити)

вулиця (провулок, площа)

Ягідна


№ 21

місто (селище, село)

Софіївська Борщагівка

Масштаб 1:200


I поверх

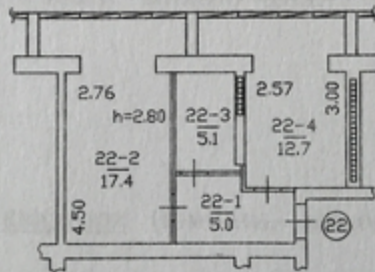

ТОВ "УКРСПЕЦ-СЕРВІСБУД-2008"	
Керівник суд. експ. господарювання	Прокопчук Н.С.
Виконав	Гугля С.В.
Перевірив	Гугля С.В.

Кадастровий план земельної ділянки

Кадастровий номер земельної ділянки 3222486200:03:006:0022

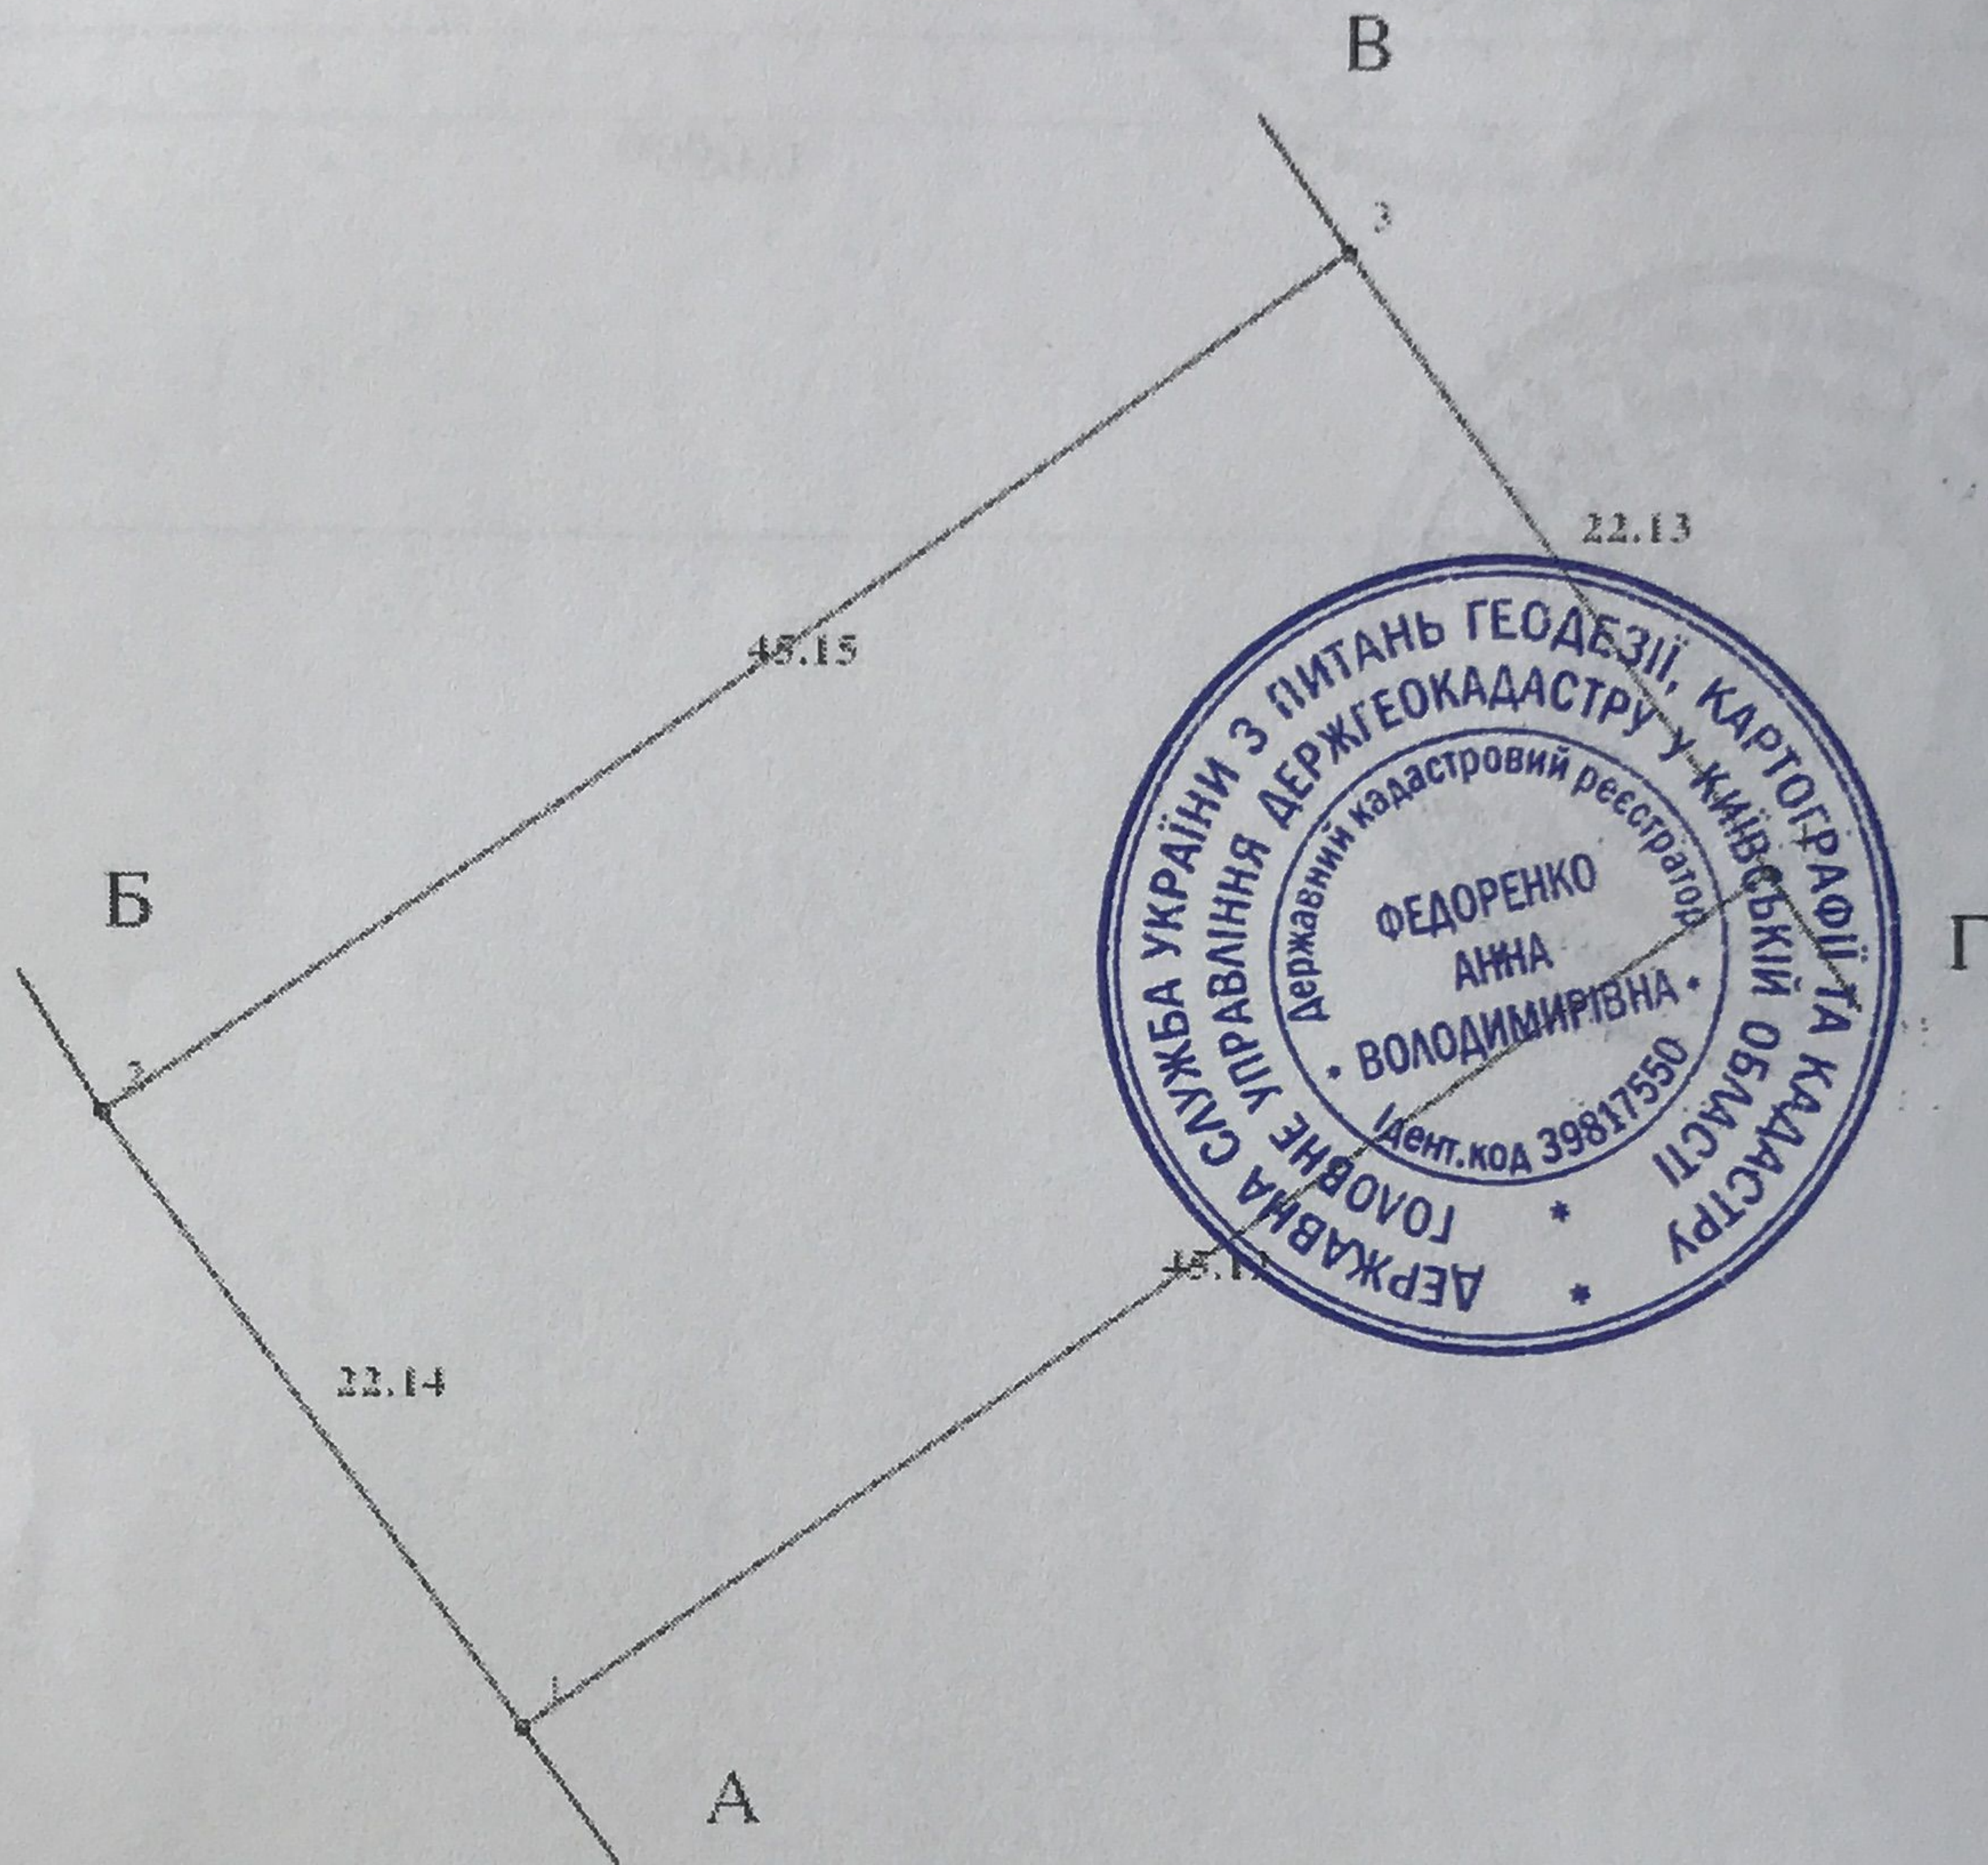

Масштаб 1: 500

Відомості про особу, яка склала кадастровий план земельної ділянки

Прізвище та ініціали особи, яка склала кадастровий план земельної ділянки	Федоренко А. В.
Підпис особи, яка склала кадастровий план земельної ділянки	

